


2階ホール部ダクト詳細図

アスベスト処分対象空調ダクトフランジ			
サイズ	数量	サイズ	数量
650×250	7		
650×350	5		
800×350	7		
1000×200	12		


文化会館新築工事竣工図 S46

株式会社東畑建築事務所 TOHATA ARCHITECTS & ENGINEERS, INC.	設計番号 20230073	作成日 2024.01	種別/備考	工事名称 土岐市美濃陶磁歴史館解体工事	図面番号 M020
	一級建築士 No. 286010 小柳 英治	一級建築士 No. 構造設計一級建築士 No.	一級建築士 No. 設備設計一級建築士 No.	図面名称 旧土岐市文化会館 空調設備 2階ホール部ダクト詳細図 縮尺 A1: 1/50 A3: 1/100	


- (1) 建具
 - ・パーテーション扉開き勝手直し(ヒンジ、把手等部品取替共)
- (2) 設備
 - ・既設和便器撤去(補修、床モルタル仕上共)
 - ・衛生機器取付(取付け機器は、衛生陶器機器その他一覧表による)
 - ・給水排水配管、継手、接合材取替
 - ・掘削、埋戻し
 - ・既設女子洋式便器ロータンク内部金物取替
- (3) 電気
 - ・電線VVF2.0-3C配線
 - ・電線管ビニルVE22配管(丸型露出ボックス、スイッチボックス共)
 - ・メタルモールA型設置(コーナーボックス、ジャンクションボックス、スイッチボックス共)
 - ・埋込コンセント新金P付2P15A×1 ET付 2組設置
 - ・壁貫通穴あけ
- (4) その他一式

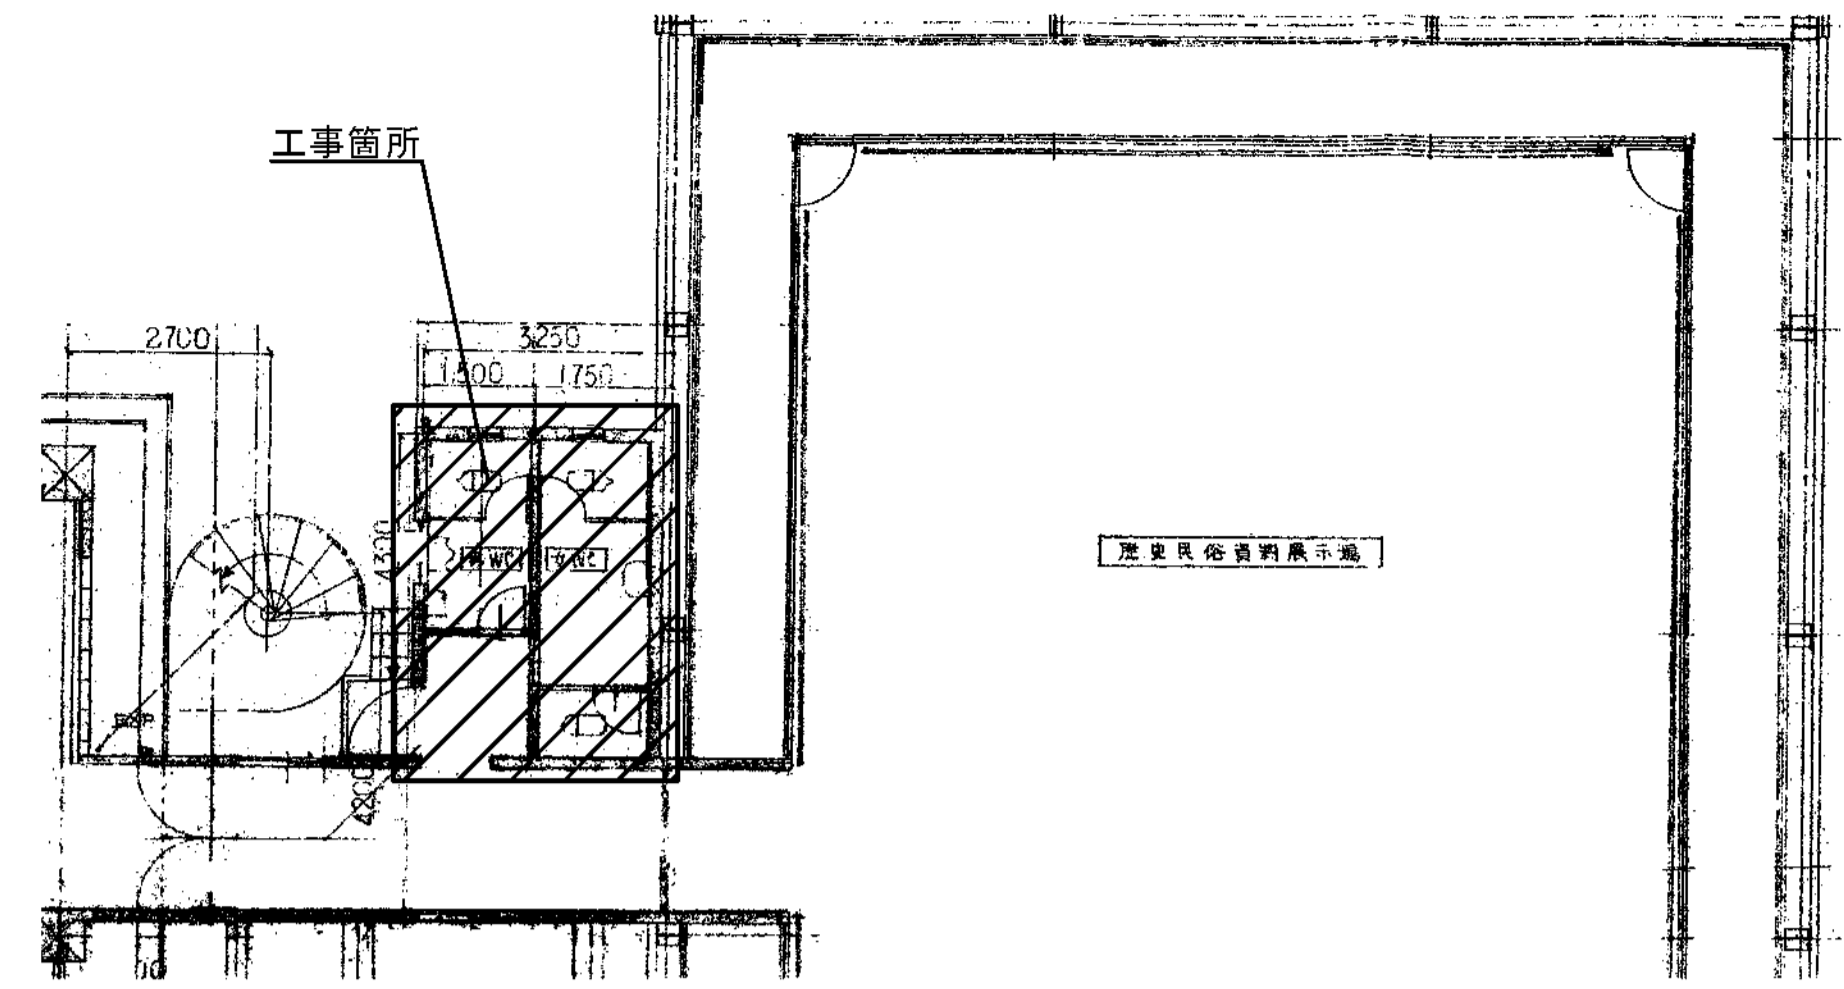

位置図

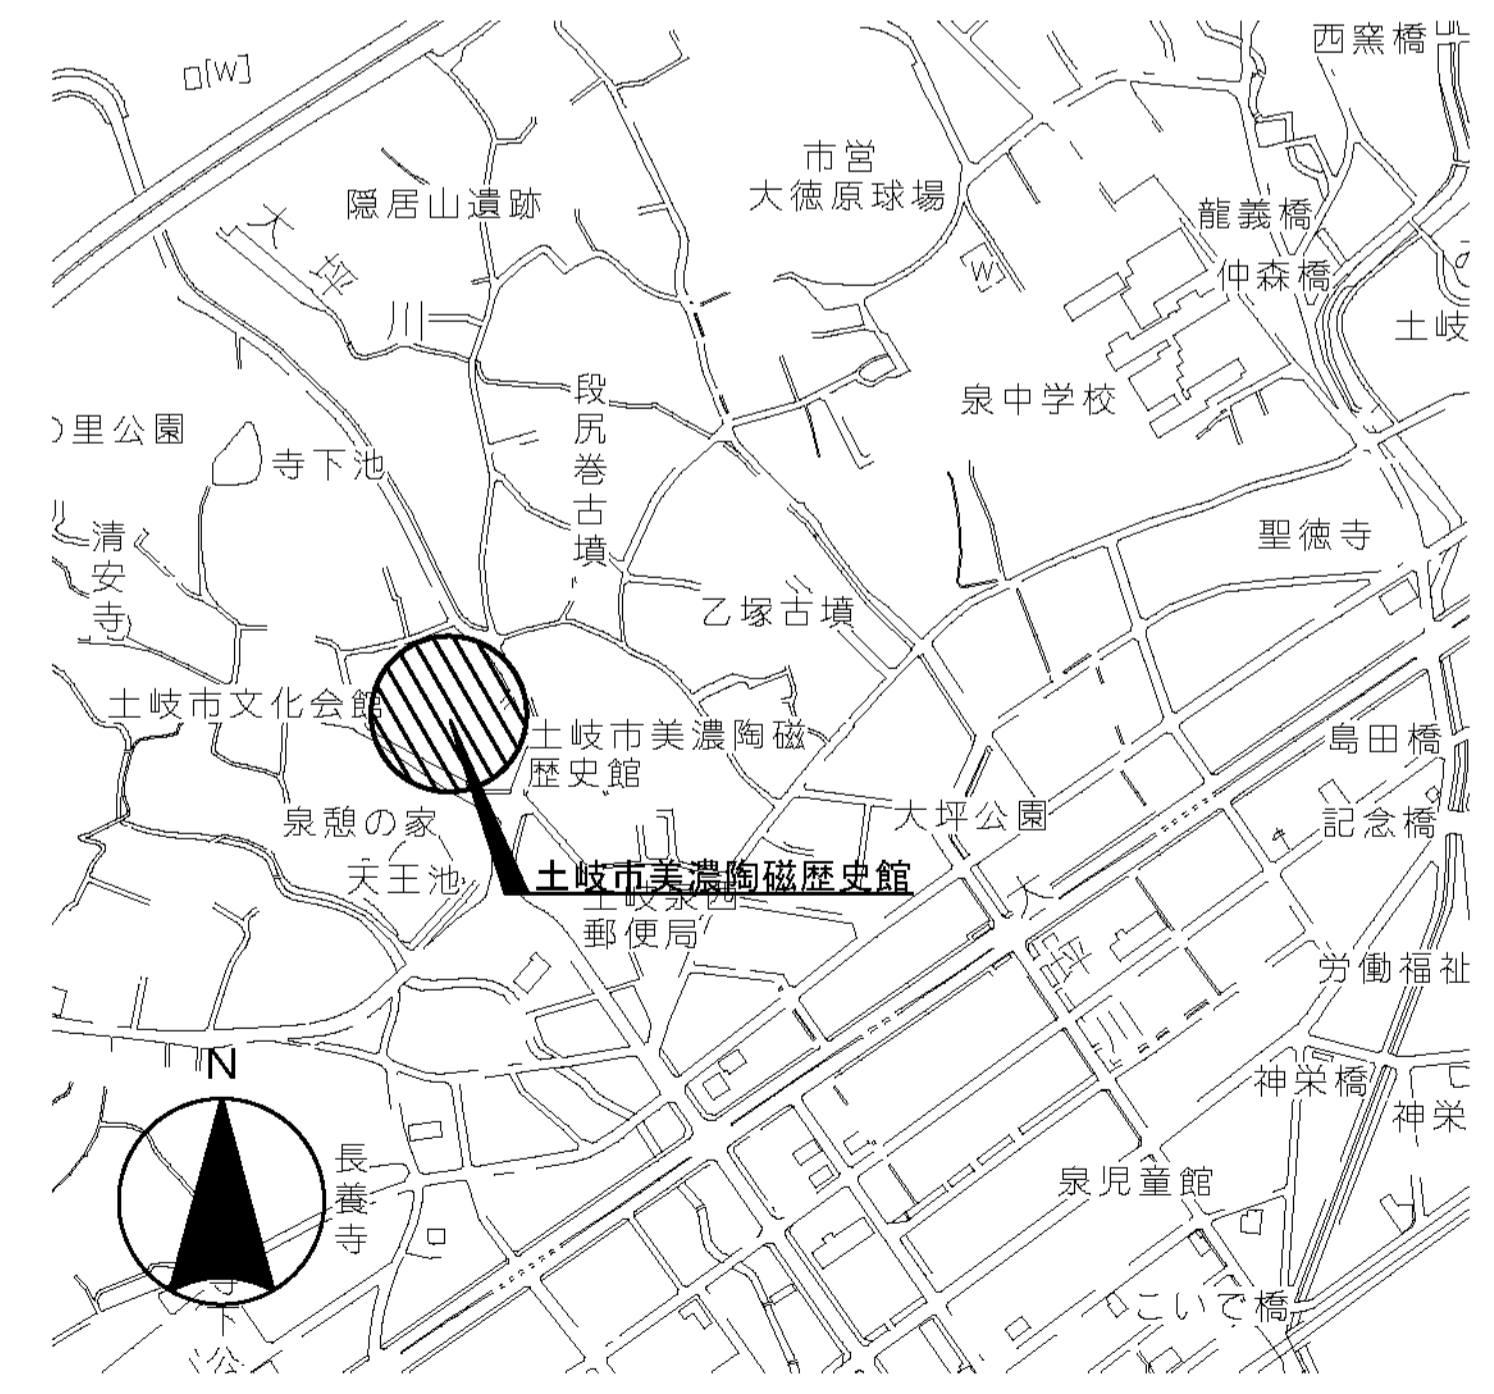



平面図

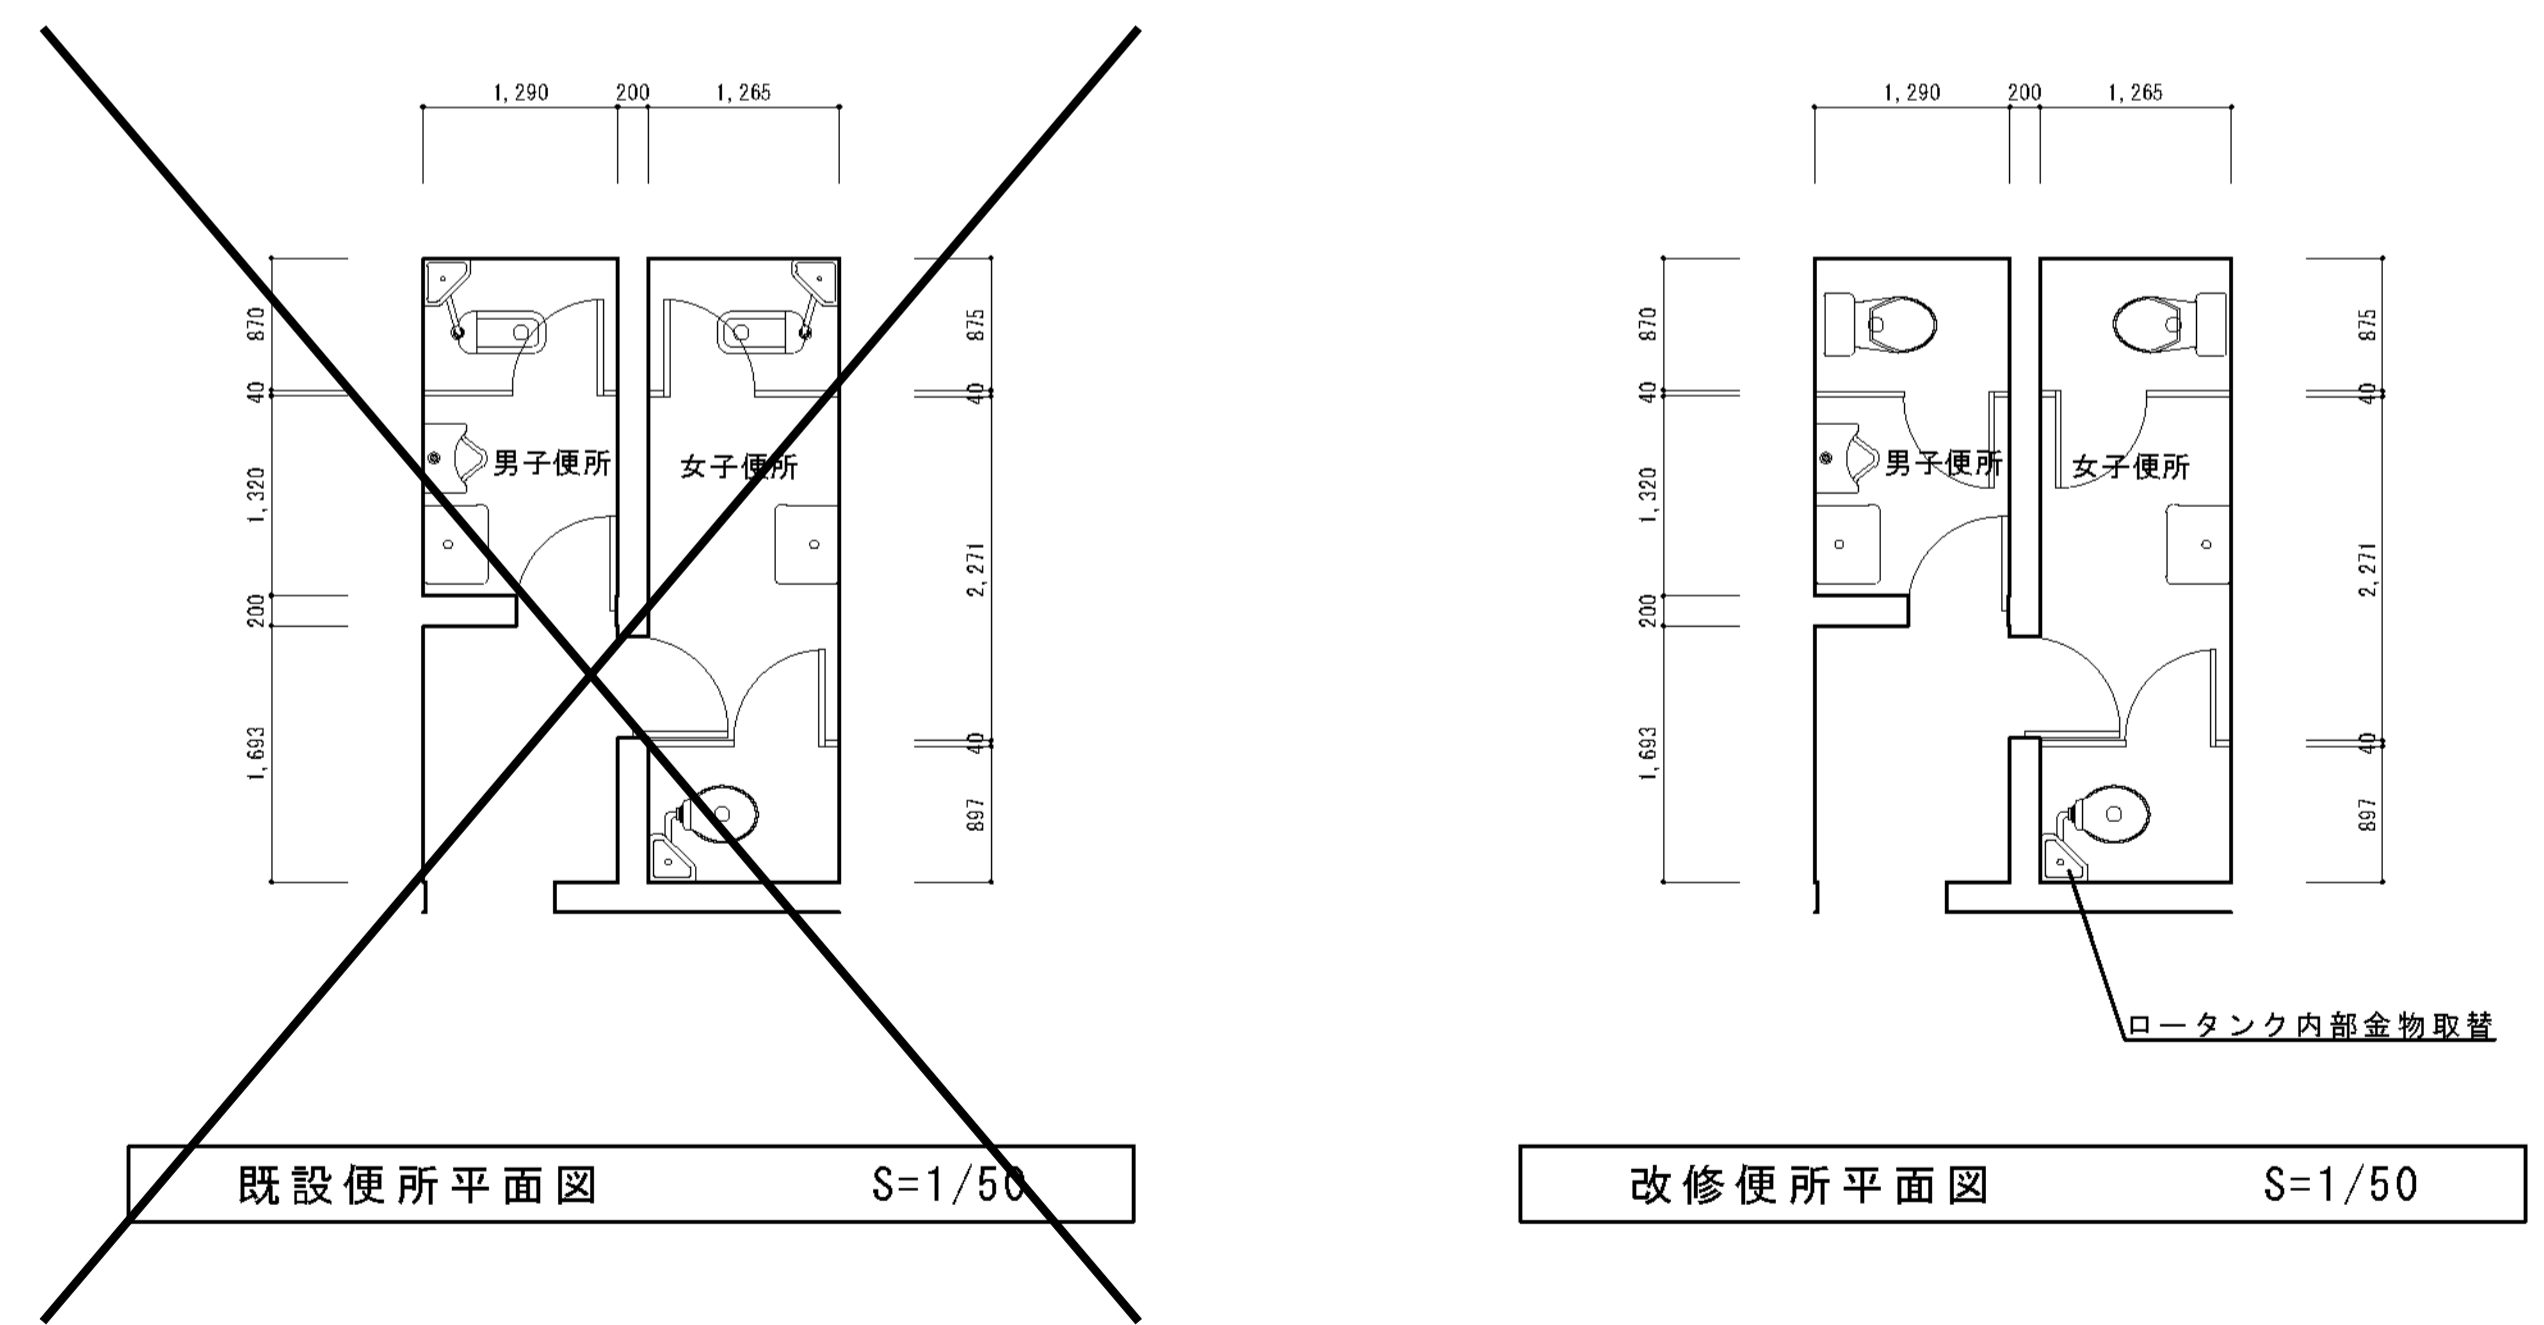

衛生陶器機器その他一覧表		
洋式便器	CS230B+SH230BA	2組
ウォシュレット	TGF6621	2組
手摺	I型600 YH6601A	3組
紙巻器	YH650	2組


歴史民俗資料館トイレ改修設計 H29

株式会社東畑建築事務所 TOHATA ARCHITECTS & ENGINEERS, INC.	設計番号 20230073	作成日 2024.01	種別/備考	工事名称 土岐市美濃陶磁歴史館解体工事	図面番号 M022
	一級建築士 No.286010 小柳 英治	一級建築士 No. 構造設計一級建築士 No.	一級建築士 No. 設備設計一級建築士 No.	図面名称 展示室 衛生設備 トイレ詳細図 縮尺 A1: 1/50 A3: 1/100	

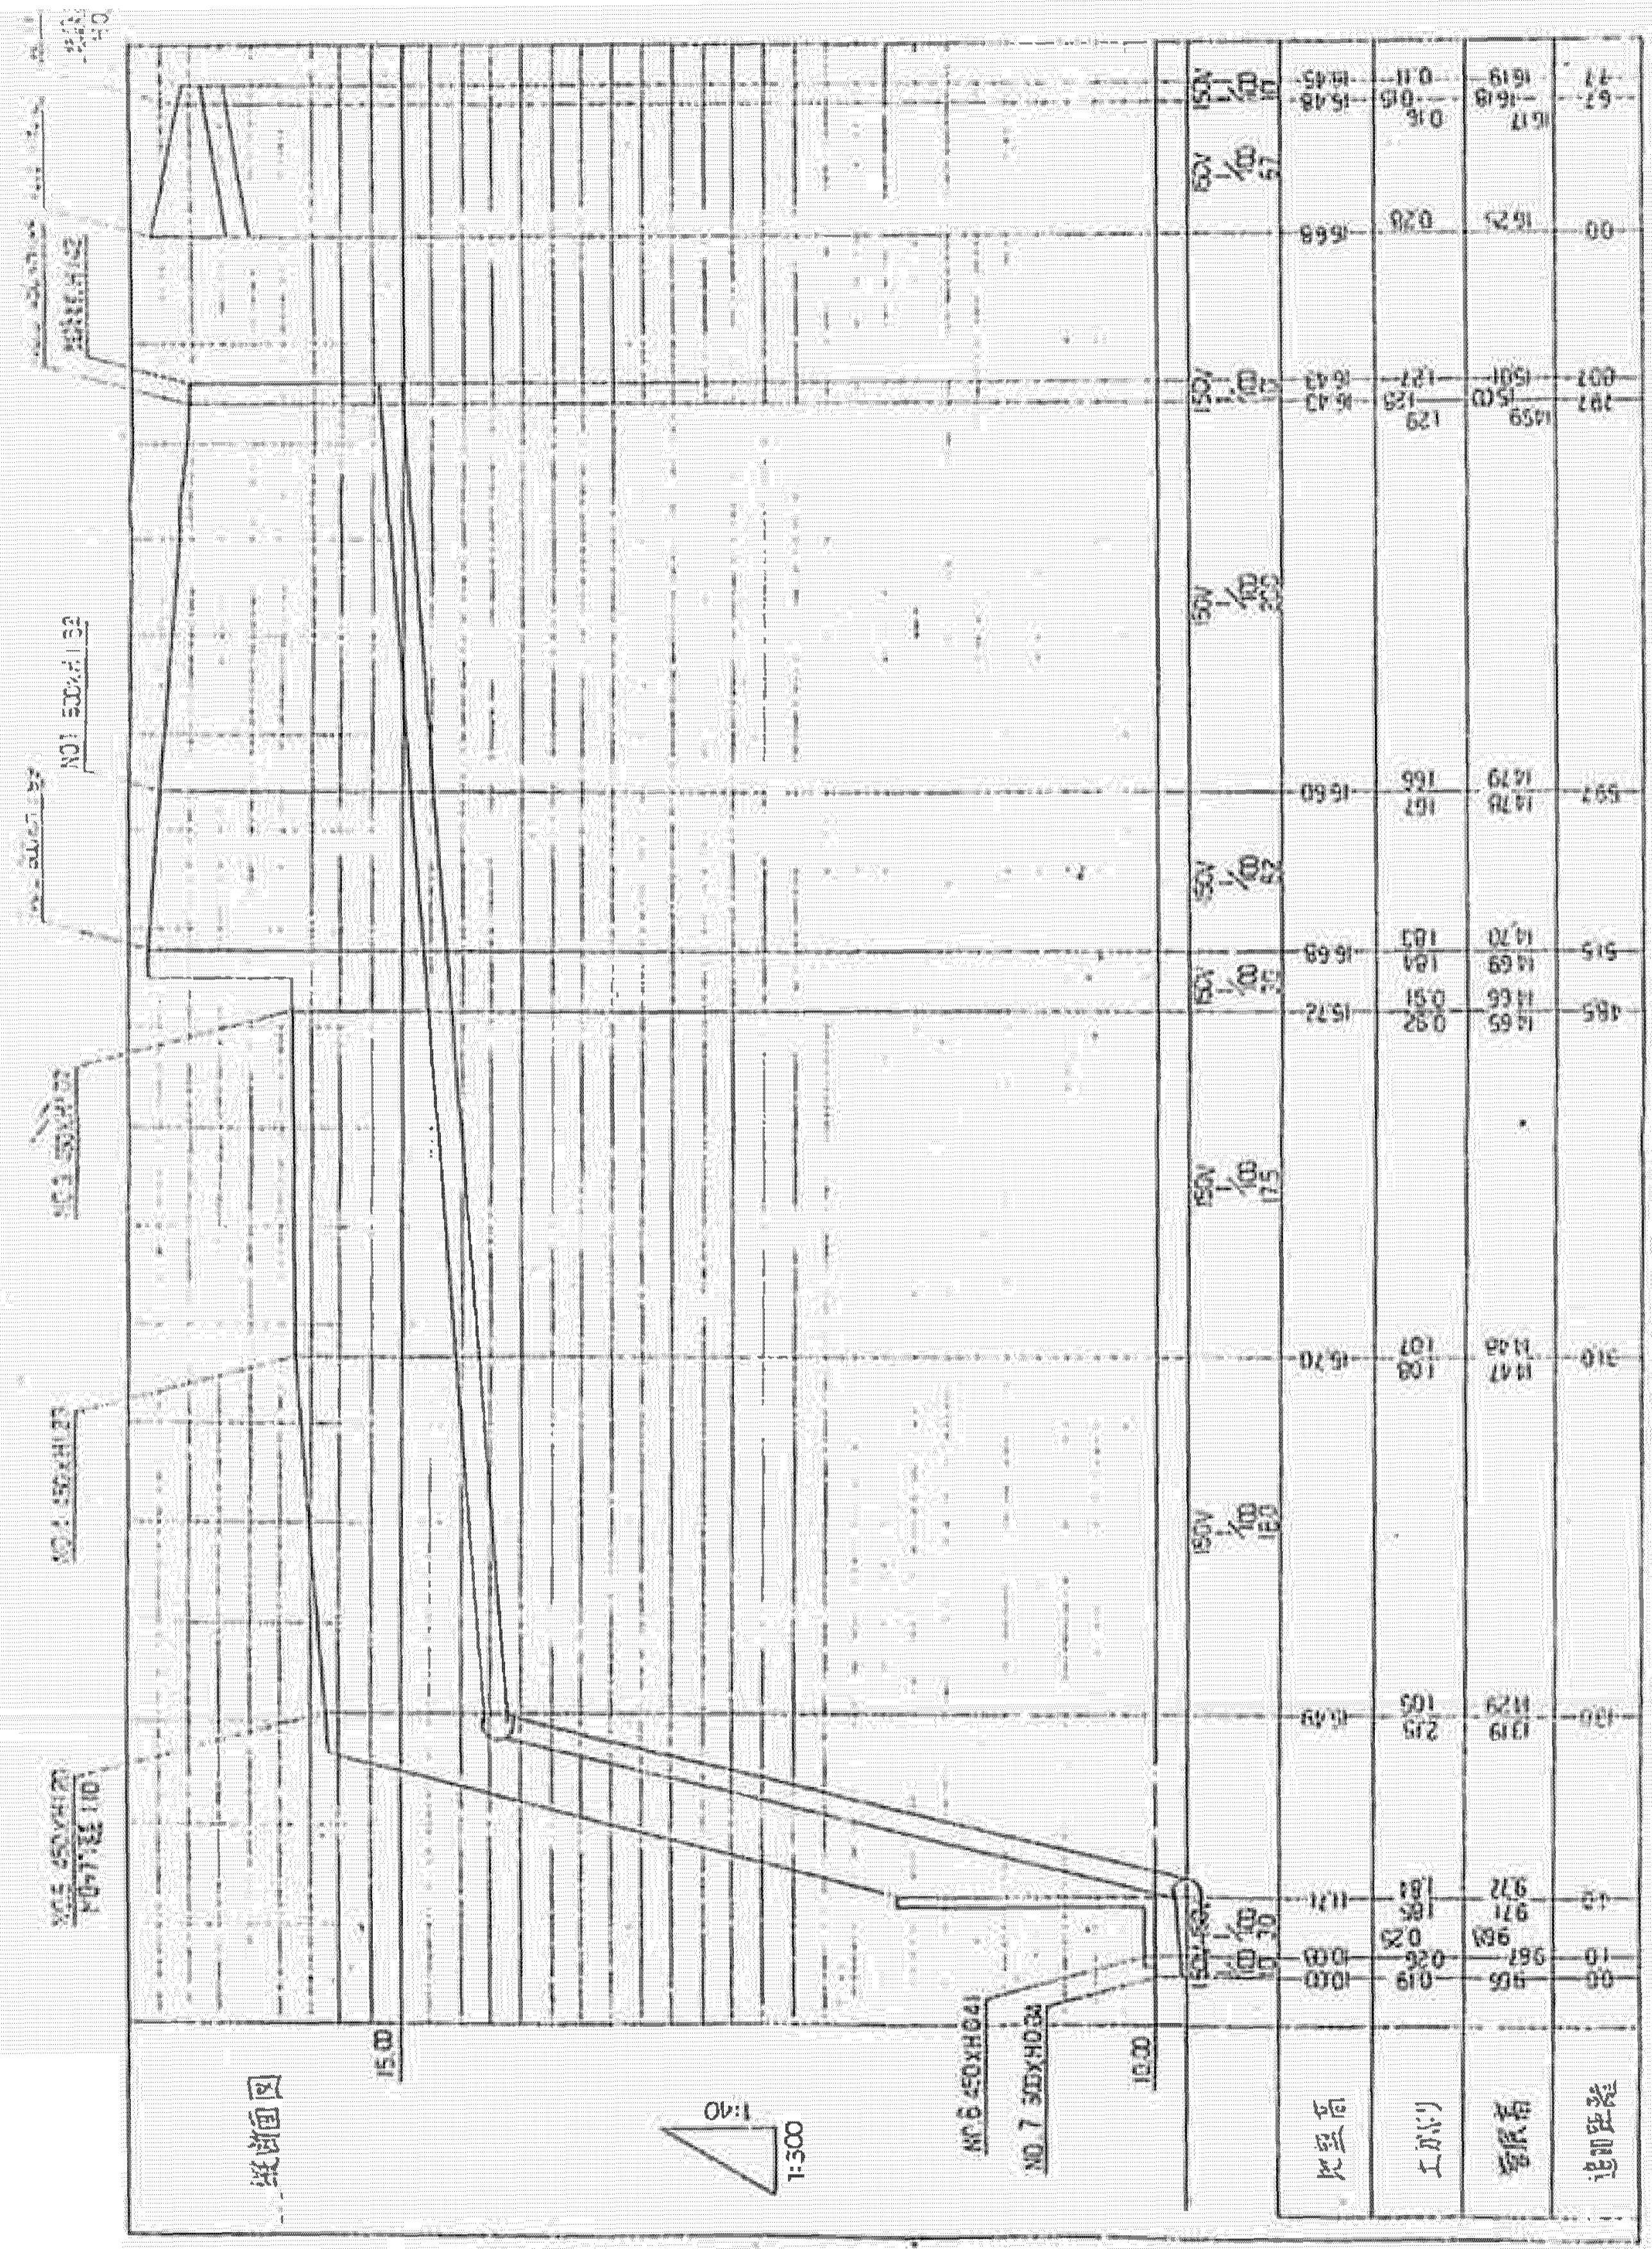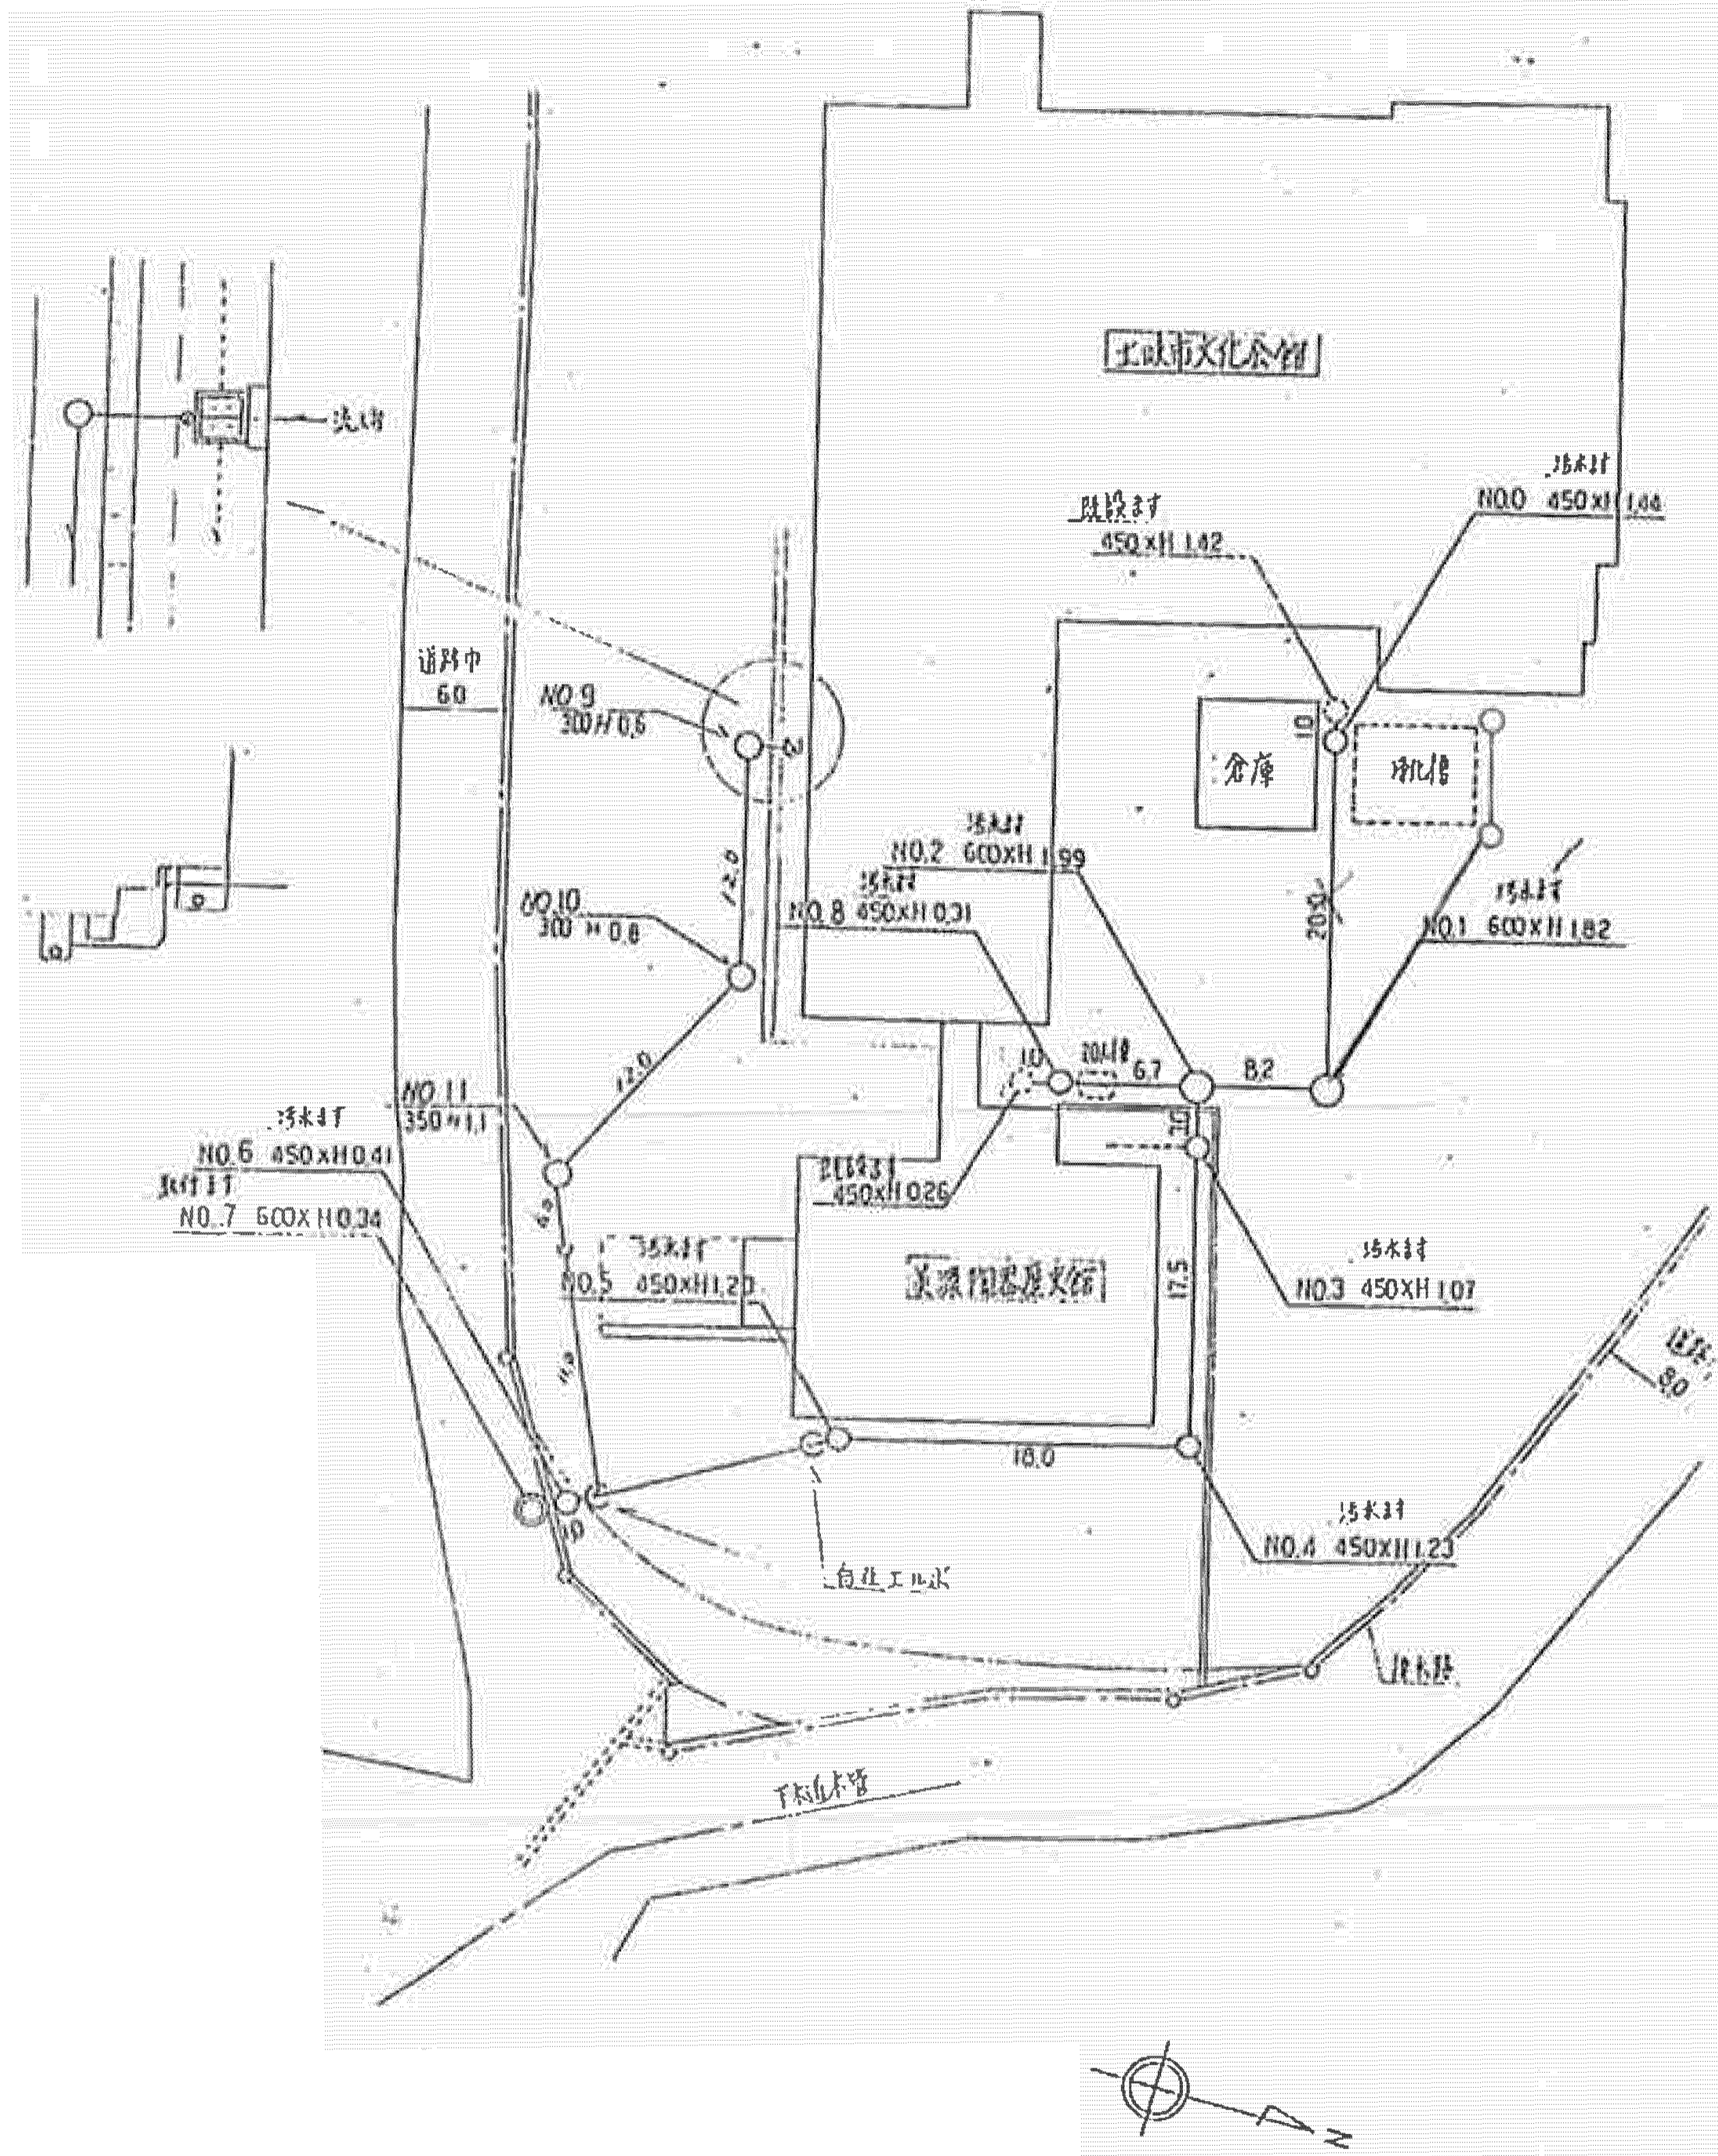


污水配管図 S53

株式会社東畑建築事務所 TOHATA ARCHITECTS & ENGINEERS, INC. 小柳 英治	設計番号 20230073	作成日 2024.01	種別/備考 一級建築士 No. 286010 構造設計一級建築士 No.	工事名称 土岐市美濃陶磁歴史館解体工事 図面名称 展示室 衛生設備 屋外排水管図	図面番号 M023
	一級建築士 No. 286010 小柳 英治	一級建築士 No. 構造設計一級建築士 No.	一級建築士 No. 設備設計一級建築士 No.	縮尺 A1: 1/300 A3: 1/600	

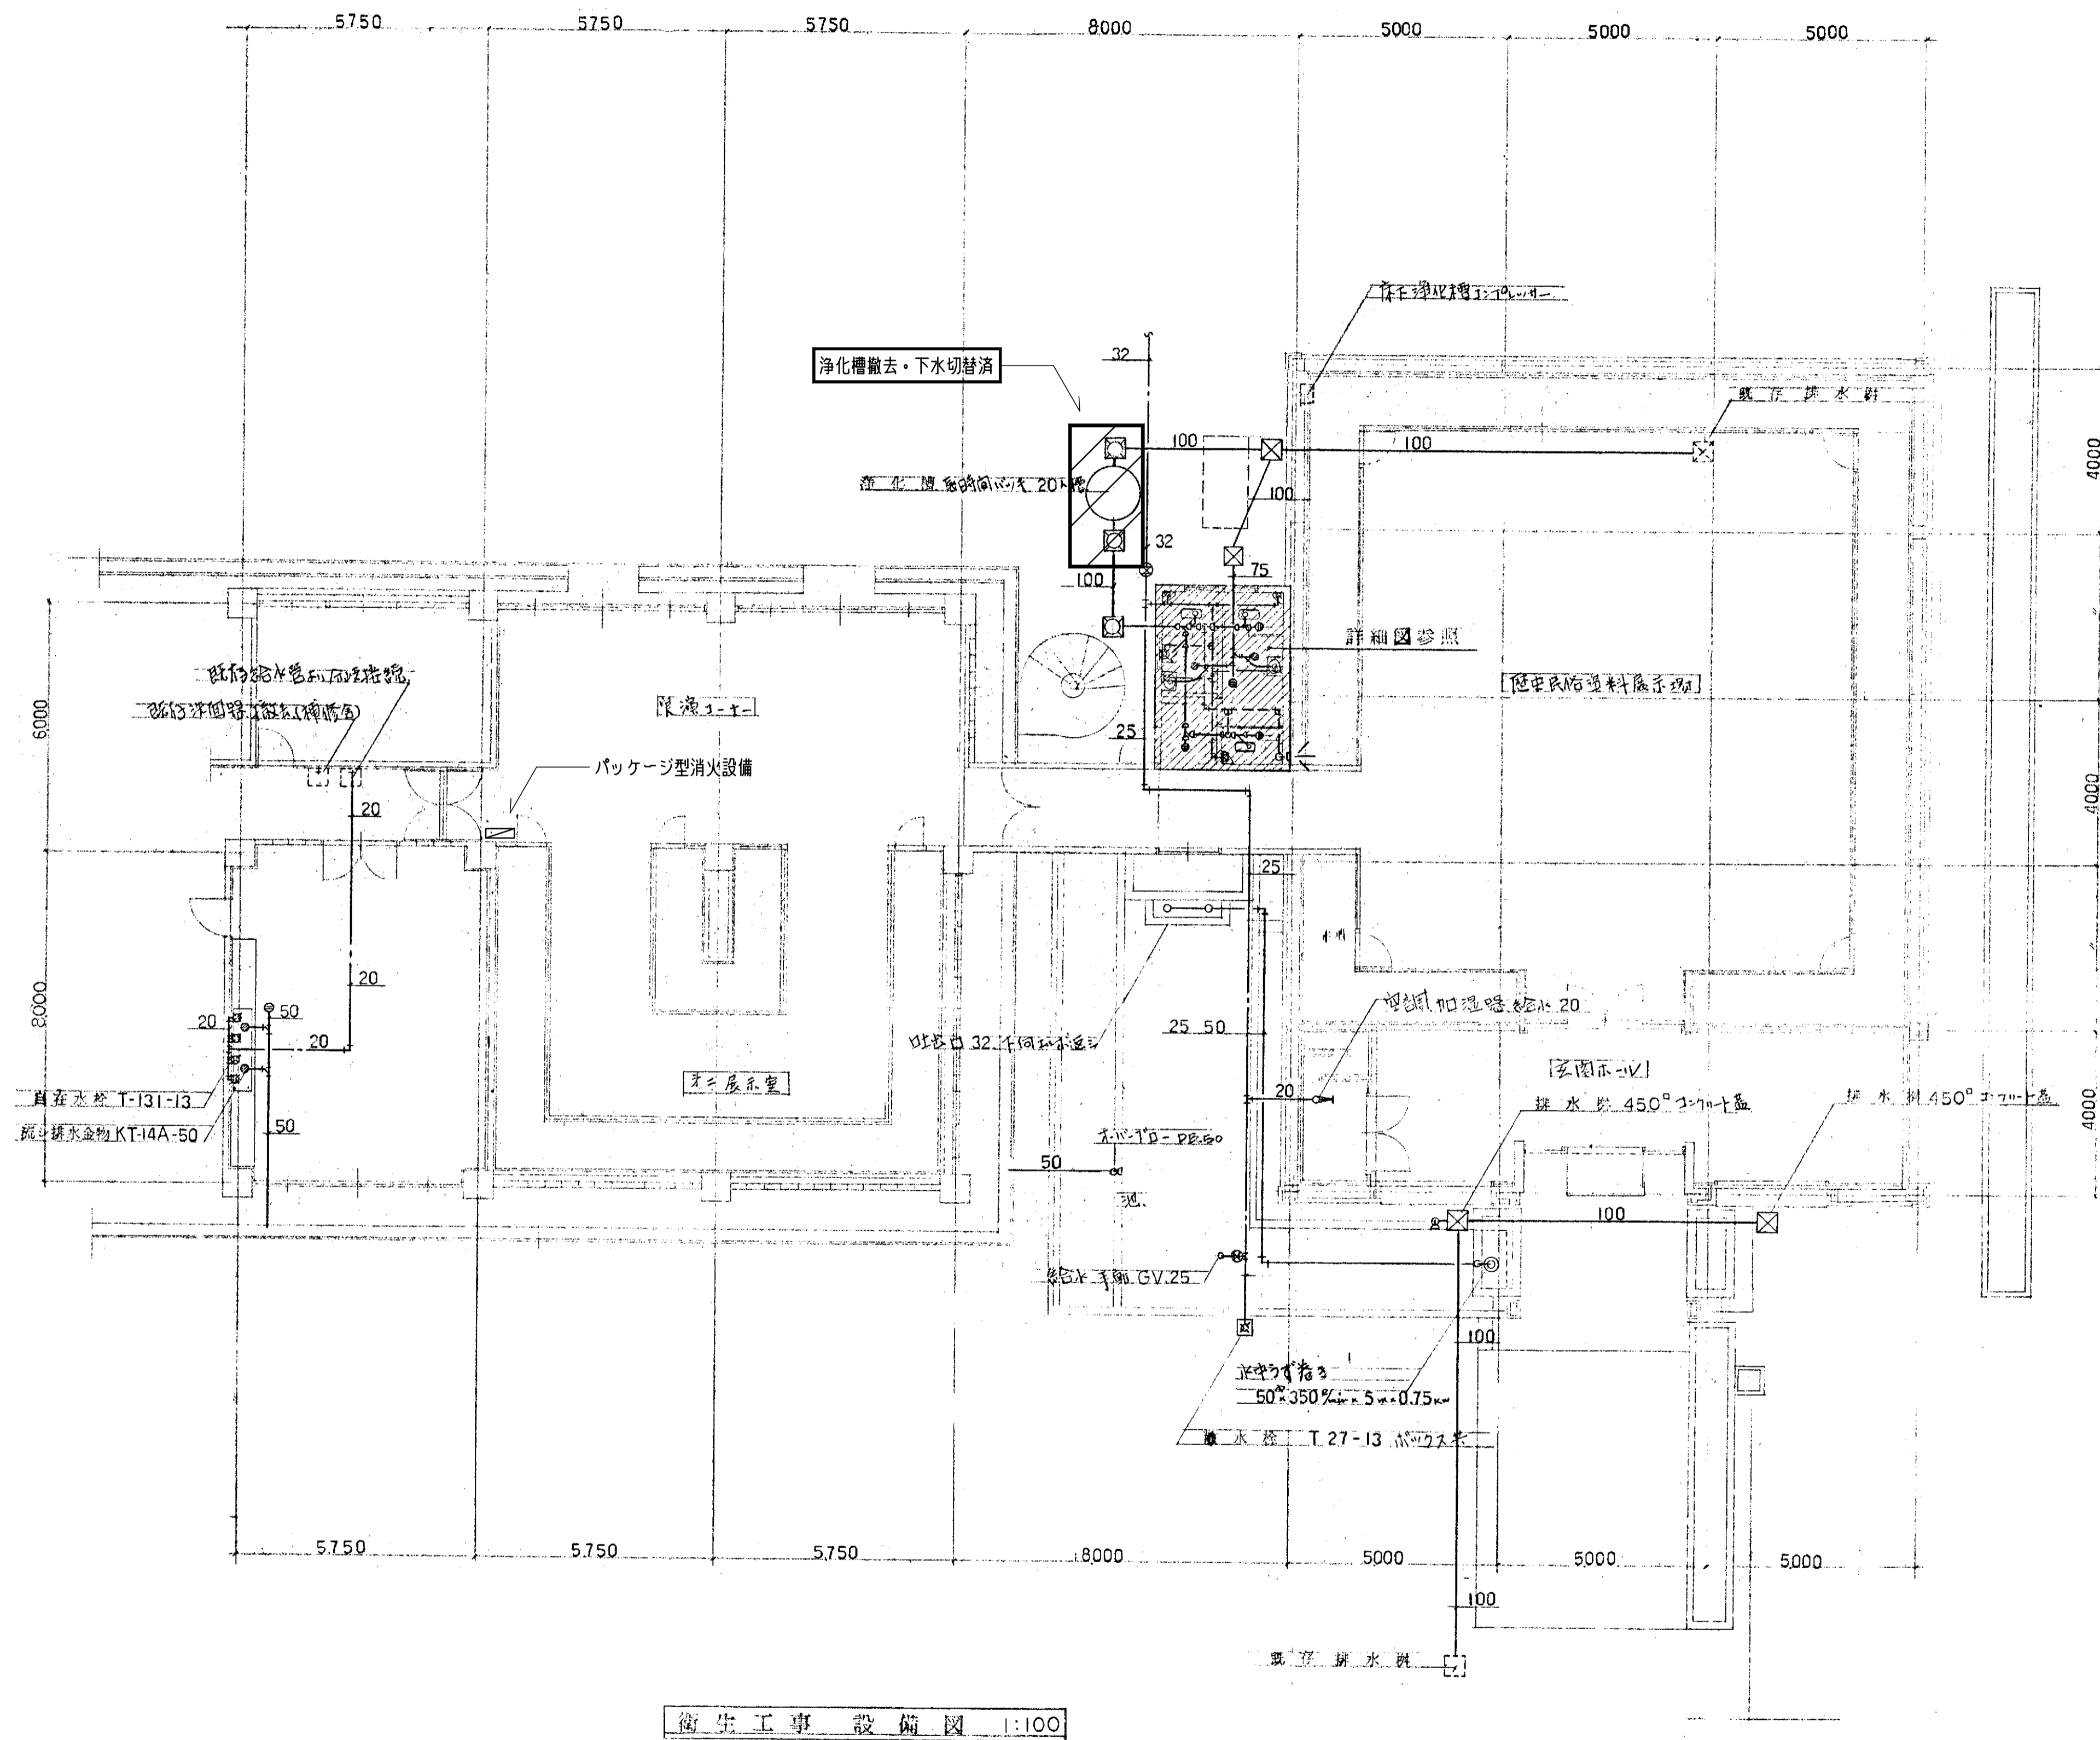


器具表				
洋便器	C-375V	S-570	TS116R	3
小便器	U-29	T60P		1
洗面器	L-230	T205	T6P	2
カゴ	TS119AS-3			2
掃除機	SK-25A	T23AE-19	T37SN	1
床排水金物	TSA-50			2
掃除口	CVA-100			3
		75		1
バンドキャップ	KVE-50			1

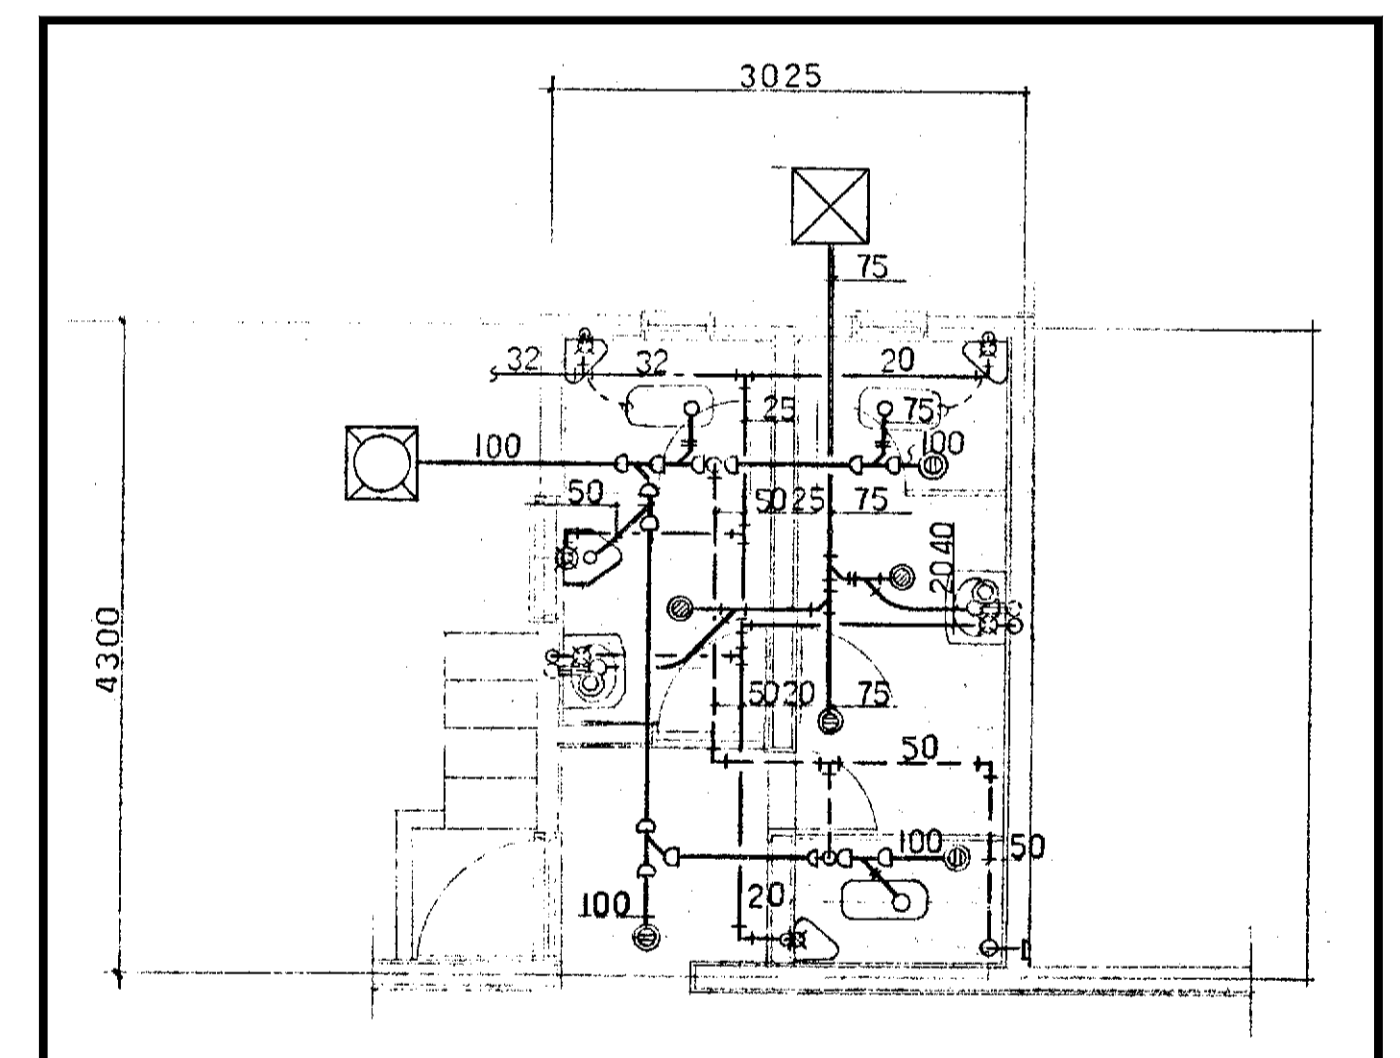

H29年度工事に洋便器化工事済

便所詳細図 1:50

株式会社東畑建築事務所 TOHATA ARCHITECTS & ENGINEERS, INC.	設計番号 20230073	作成日 2024.01	種別/備考	工事名称 土岐市美濃陶磁歴史館解体工事	図面番号
	一級建築士 No. 286010	一級建築士 No. 構造設計一級建築士 No.	一級建築士 No. 設備設計一級建築士 No.	展示室 衛生設備 1階平面図	M024
	小柳 英治			縮尺 A1: 1/100 A3: 1/200	

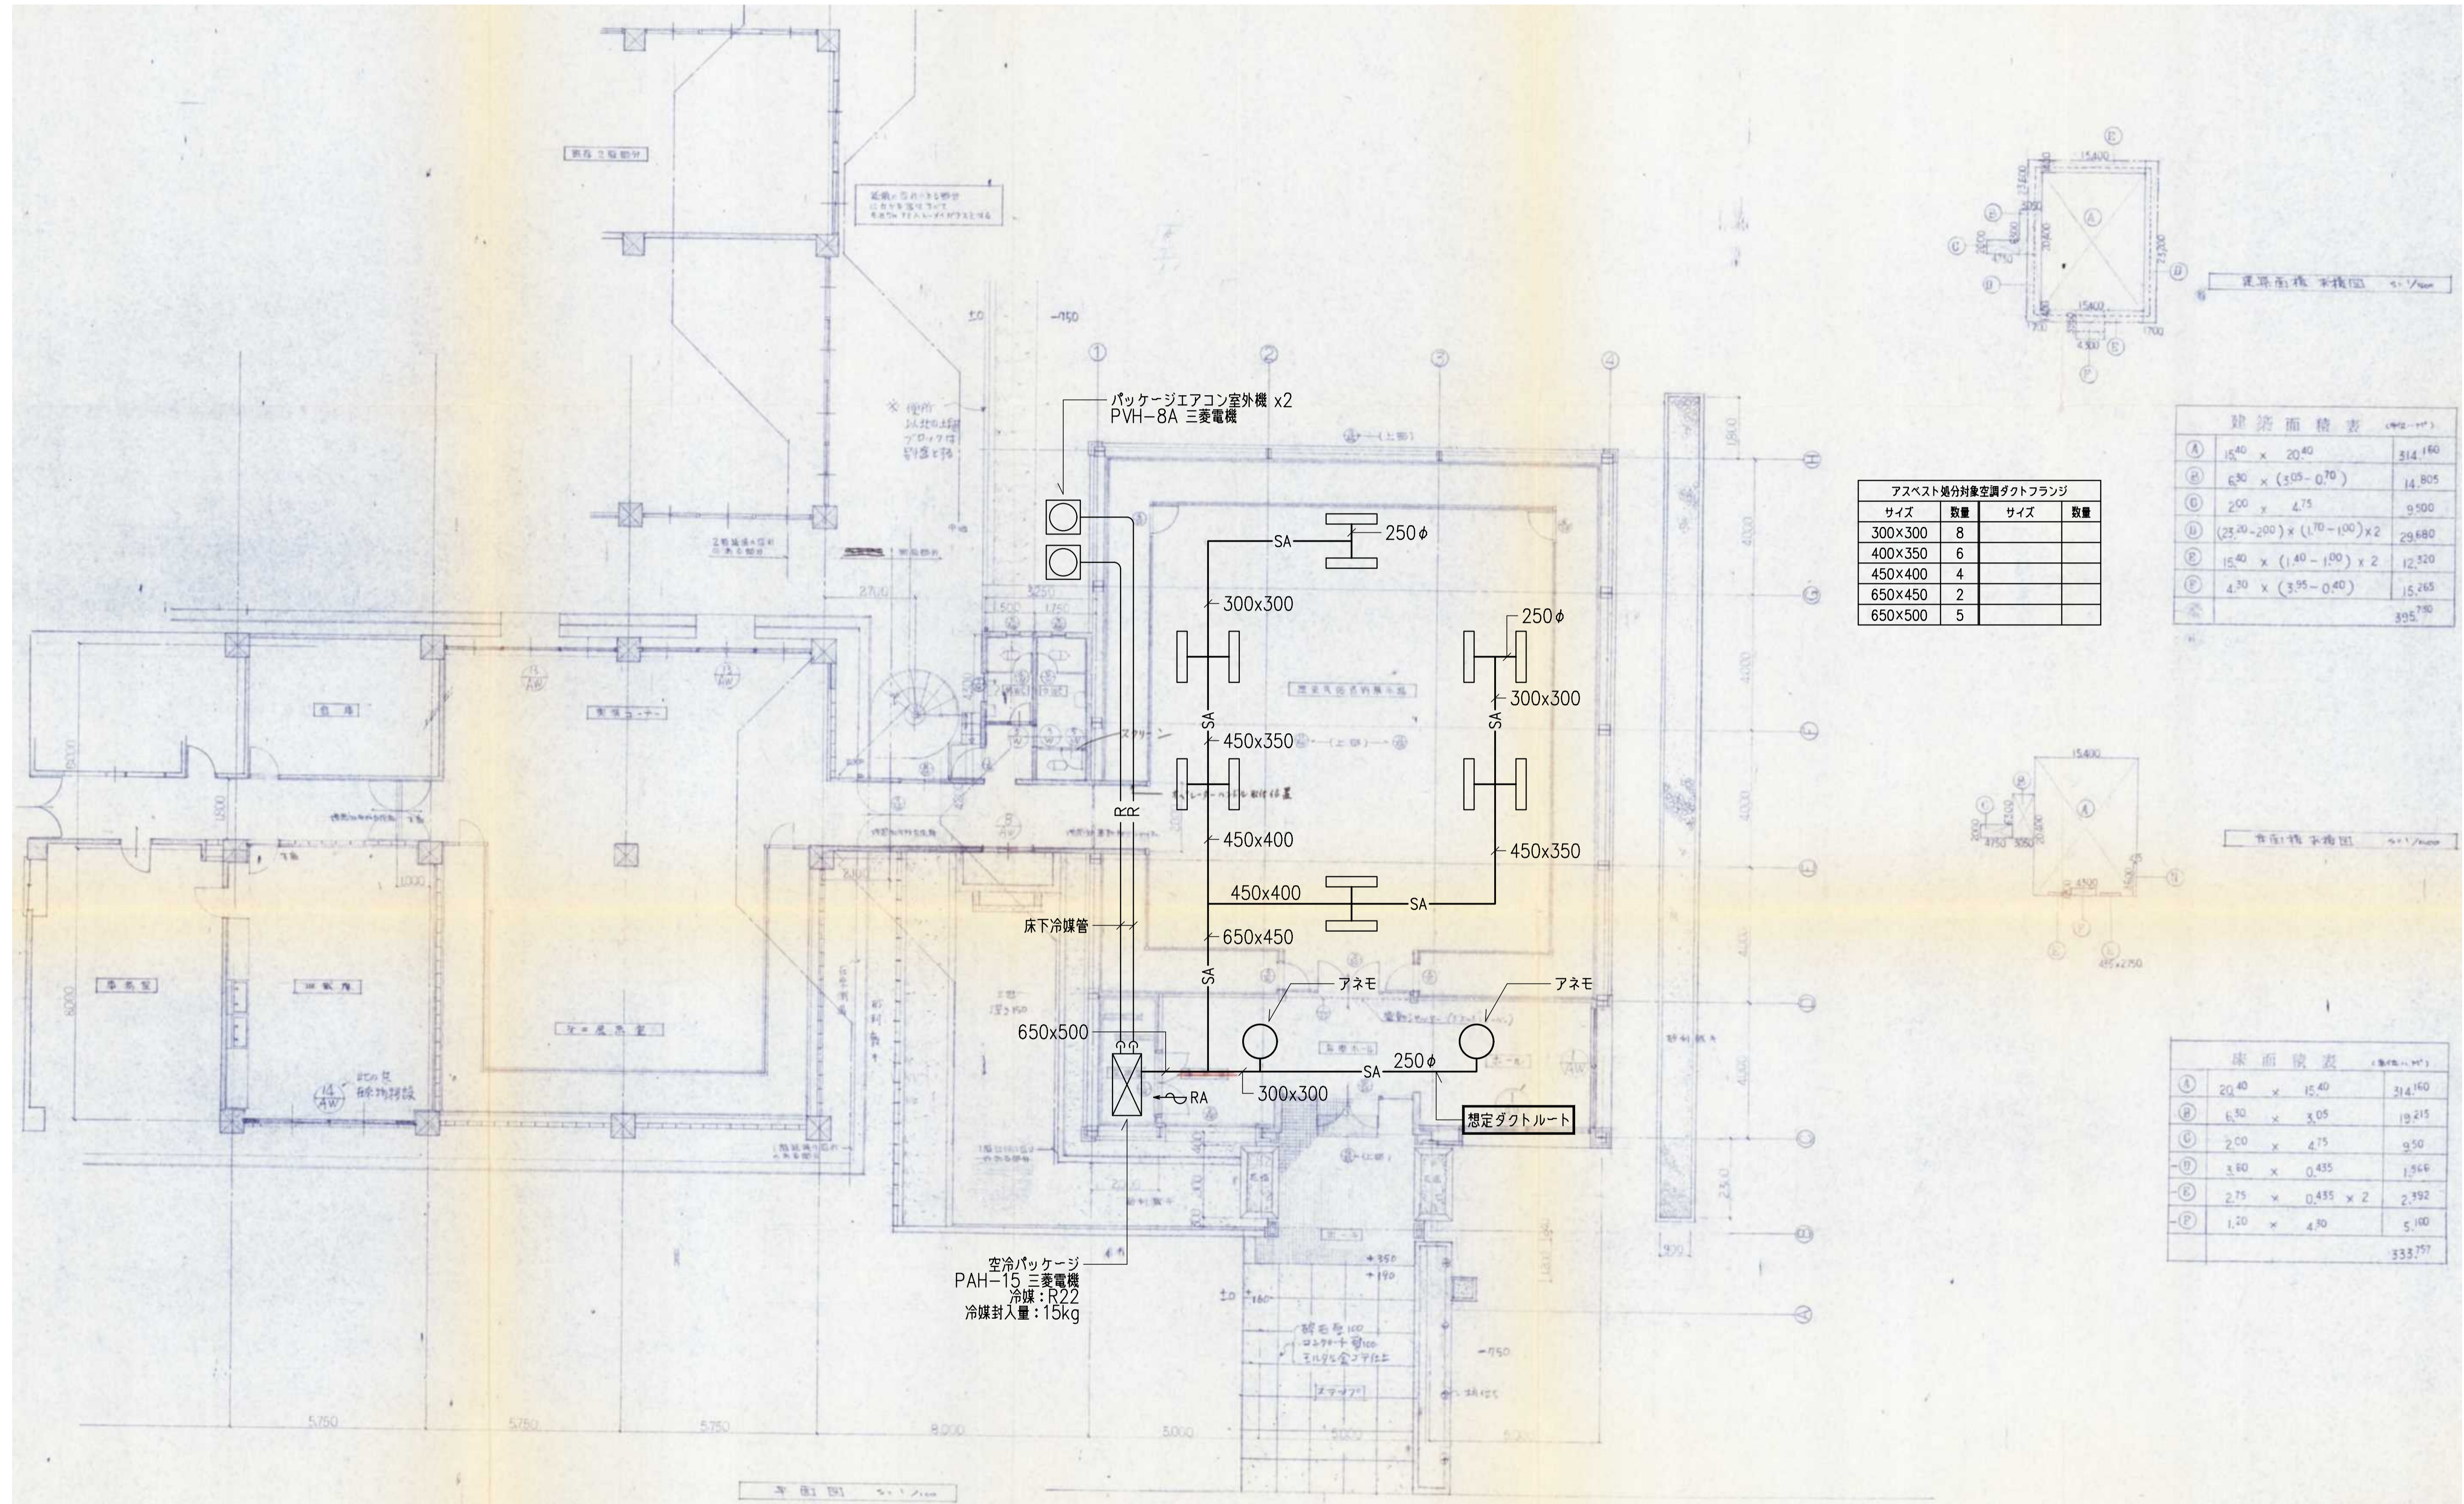

アスベスト処分対象空調ダクトフランジ

サイズ	数量	サイズ	数量
300x300	8		
400x350	6		
450x400	4		
650x450	2		
650x500	5		

建築面積表 (単位:㎡)

区分	面積	合計
A	15.40 x 20.40	314.160
B	6.30 x (3.05 - 0.70)	14.805
C	2.00 x 4.75	9.500
D	(25.20 - 2.00) x (1.70 - 1.00) x 2	29.680
E	15.40 x (1.40 - 1.00) x 2	12.320
F	4.30 x (3.95 - 0.40)	15.265
合計		395.730

床面積表 (単位:㎡)

区分	面積	合計
A	20.40 x 15.40	314.160
B	6.30 x 3.05	19.215
C	2.00 x 4.75	9.500
D	3.90 x 0.435	1.566
E	2.75 x 0.435 x 2	2.392
F	1.20 x 4.30	5.160
合計		333.757

1階空調平面図

株式会社東畑建築事務所 TOHATA ARCHITECTS & ENGINEERS, INC.	設計番号 20230073	作成日 2024.01	種別/備考	工事名称 土岐市美濃陶磁歴史館解体工事	図面番号 M025
	一級建築士 No. 286010 小柳 英治	一級建築士 No. 構造設計一級建築士 No.	一級建築士 No. 設備設計一級建築士 No.	図面名称 展示室 空調設備 1階平面図 縮尺 A1: 1/100 A3: 1/200	